
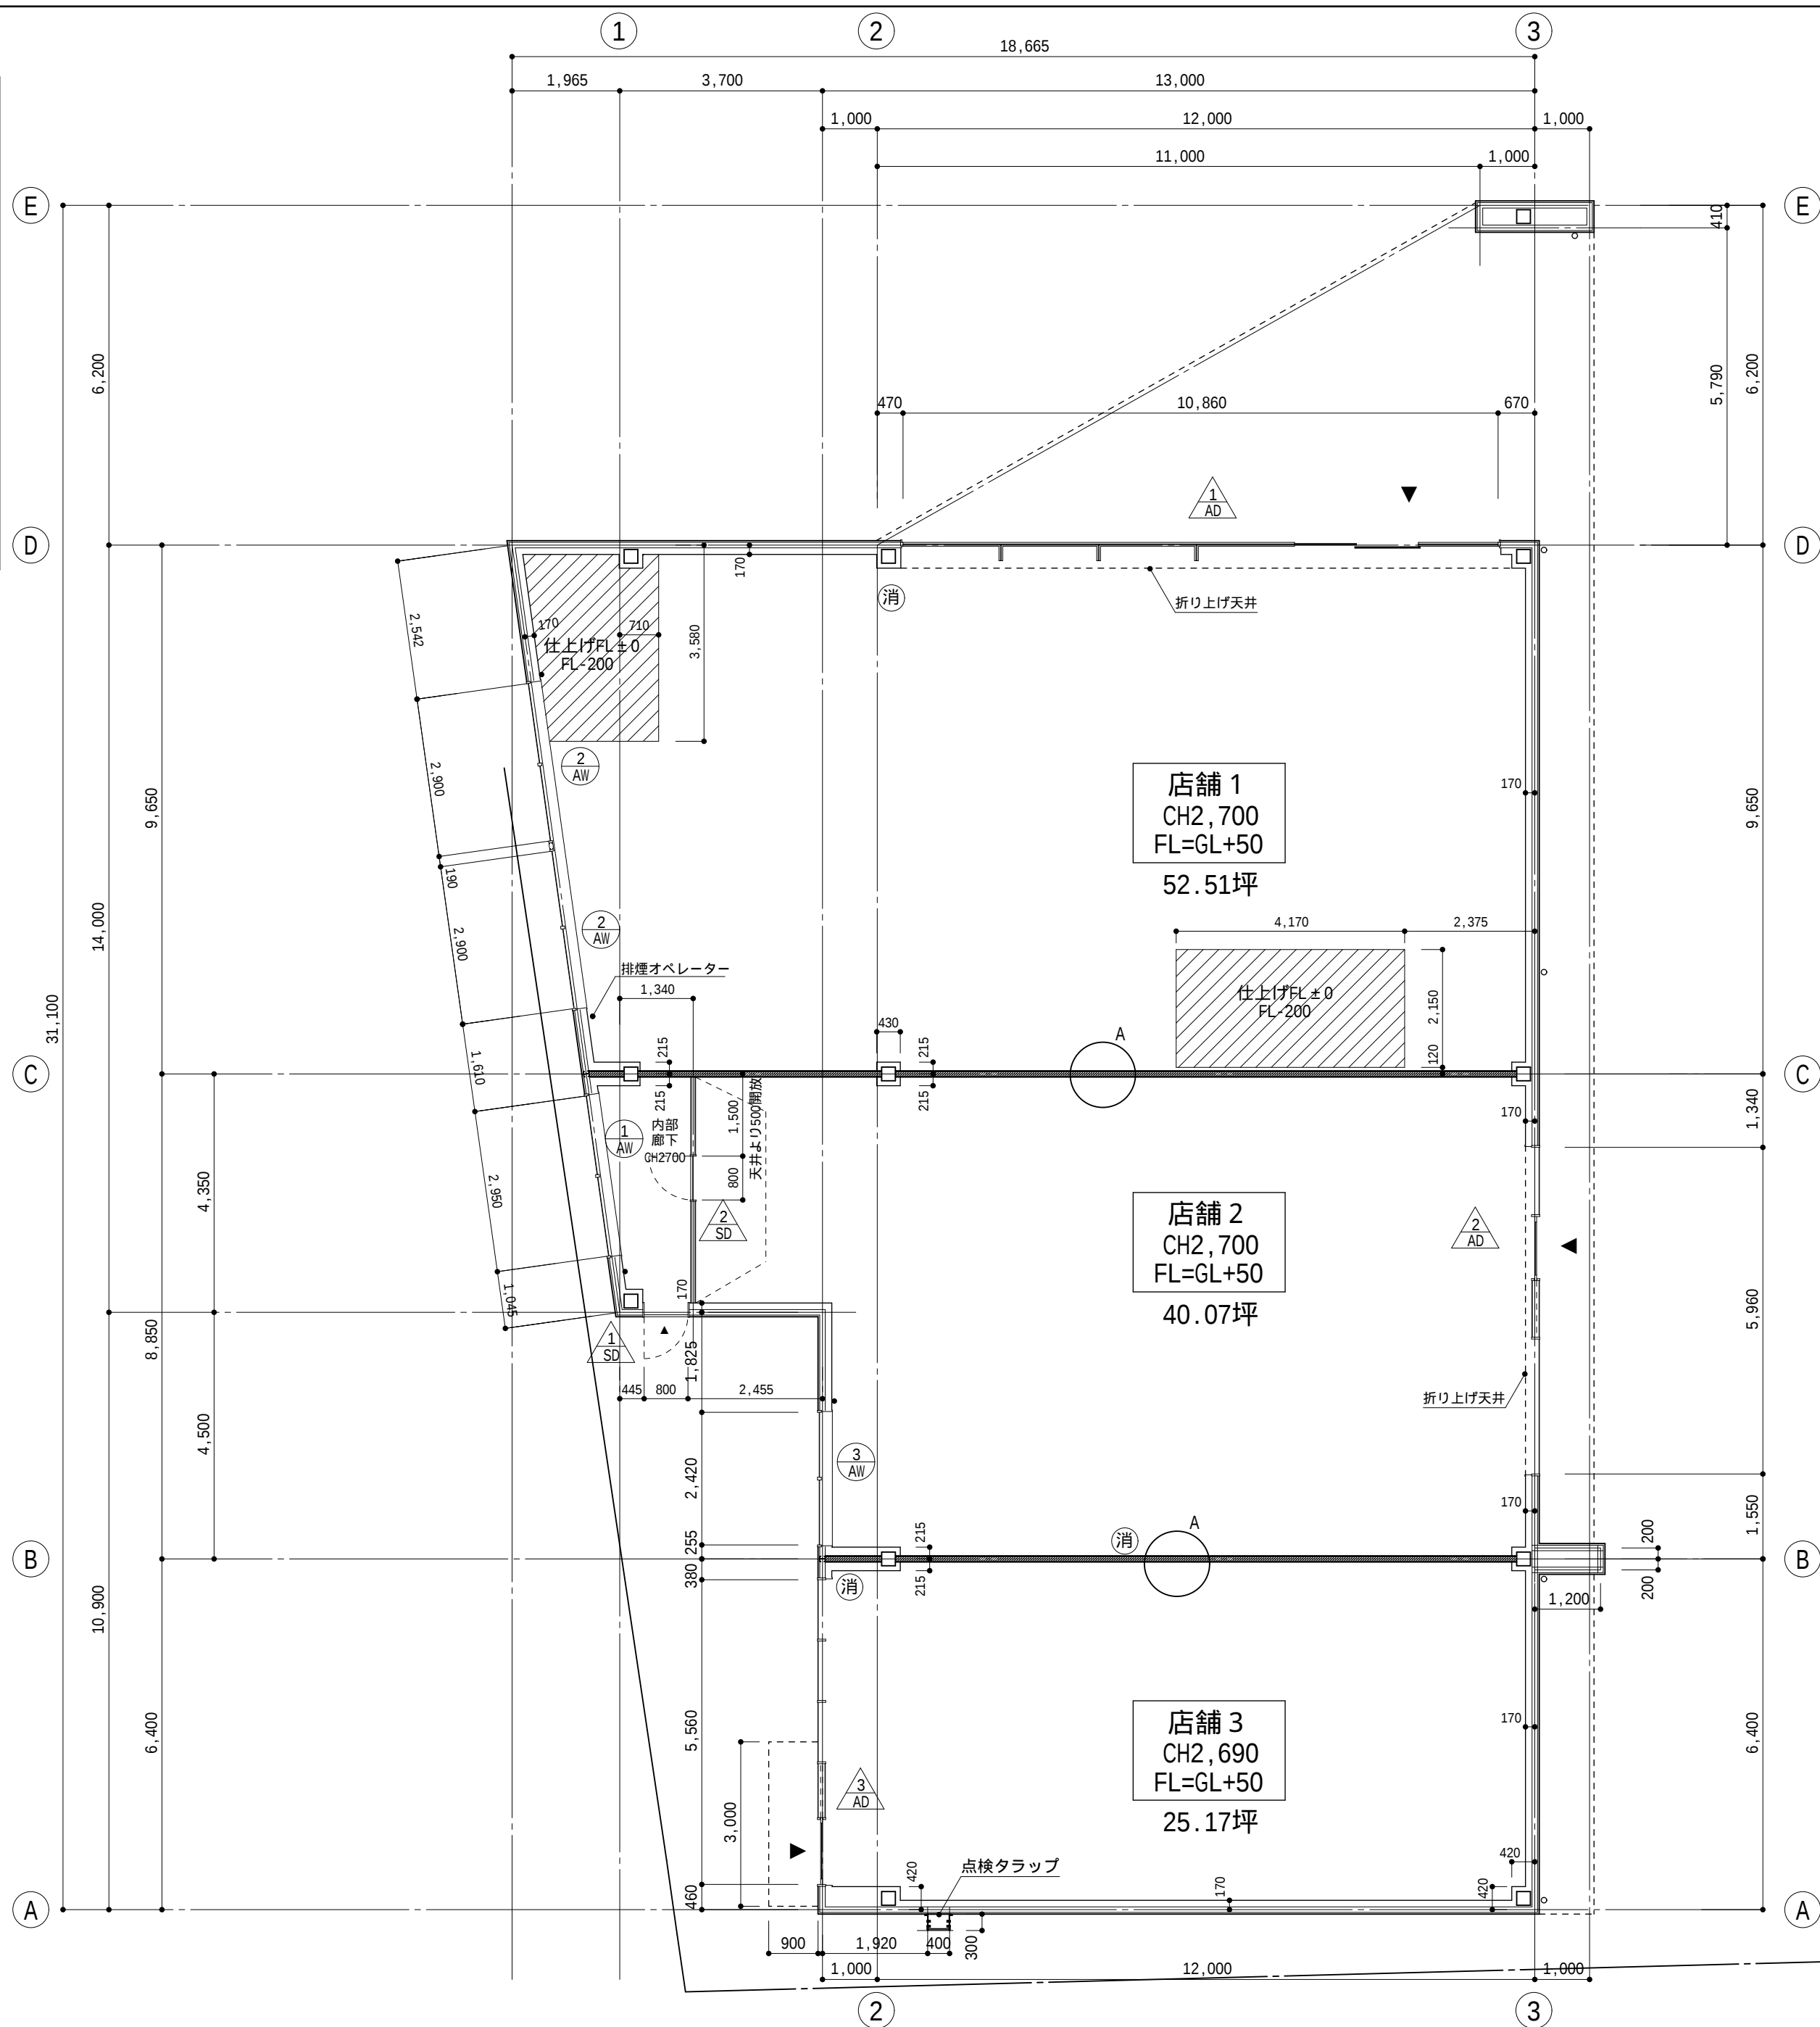
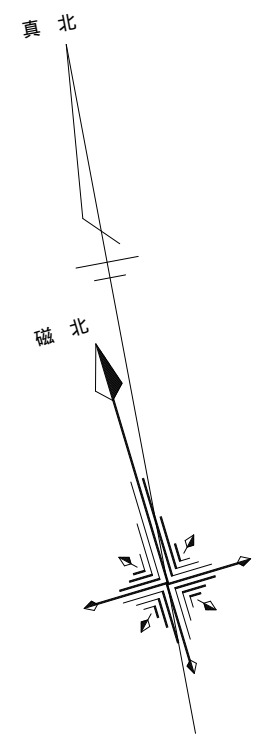


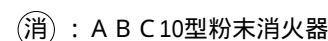

記 事	*2/26：SD-1 3箇所、内部仕切り壁追加 *3/31：AD-1サッシ形状変更	平成22年5月31日	大和ハウス工業株式会社 柏支店一級建築士事務所	承認 管理建築士 照査 川端 滋	代表となる設計者 一級建築士 231697号 川端 滋	工事名称 (仮称) 平井材木店 土地利用計画	作成年月日 2010/05/31	提出回数	
	*2/26：店舗3天井高さ2700から2690へ変更	完成図		その他の設計者 一級建築士 号 製図 阿部晃久	製図		製図	縮尺	図面番号
	*2/26：AD-1サッシ形状変更					平面図		1：100	A-07
	*3/23：AD-1・2サッシ形状変更								
	*3/23：店舗1土間下げ範囲明記								