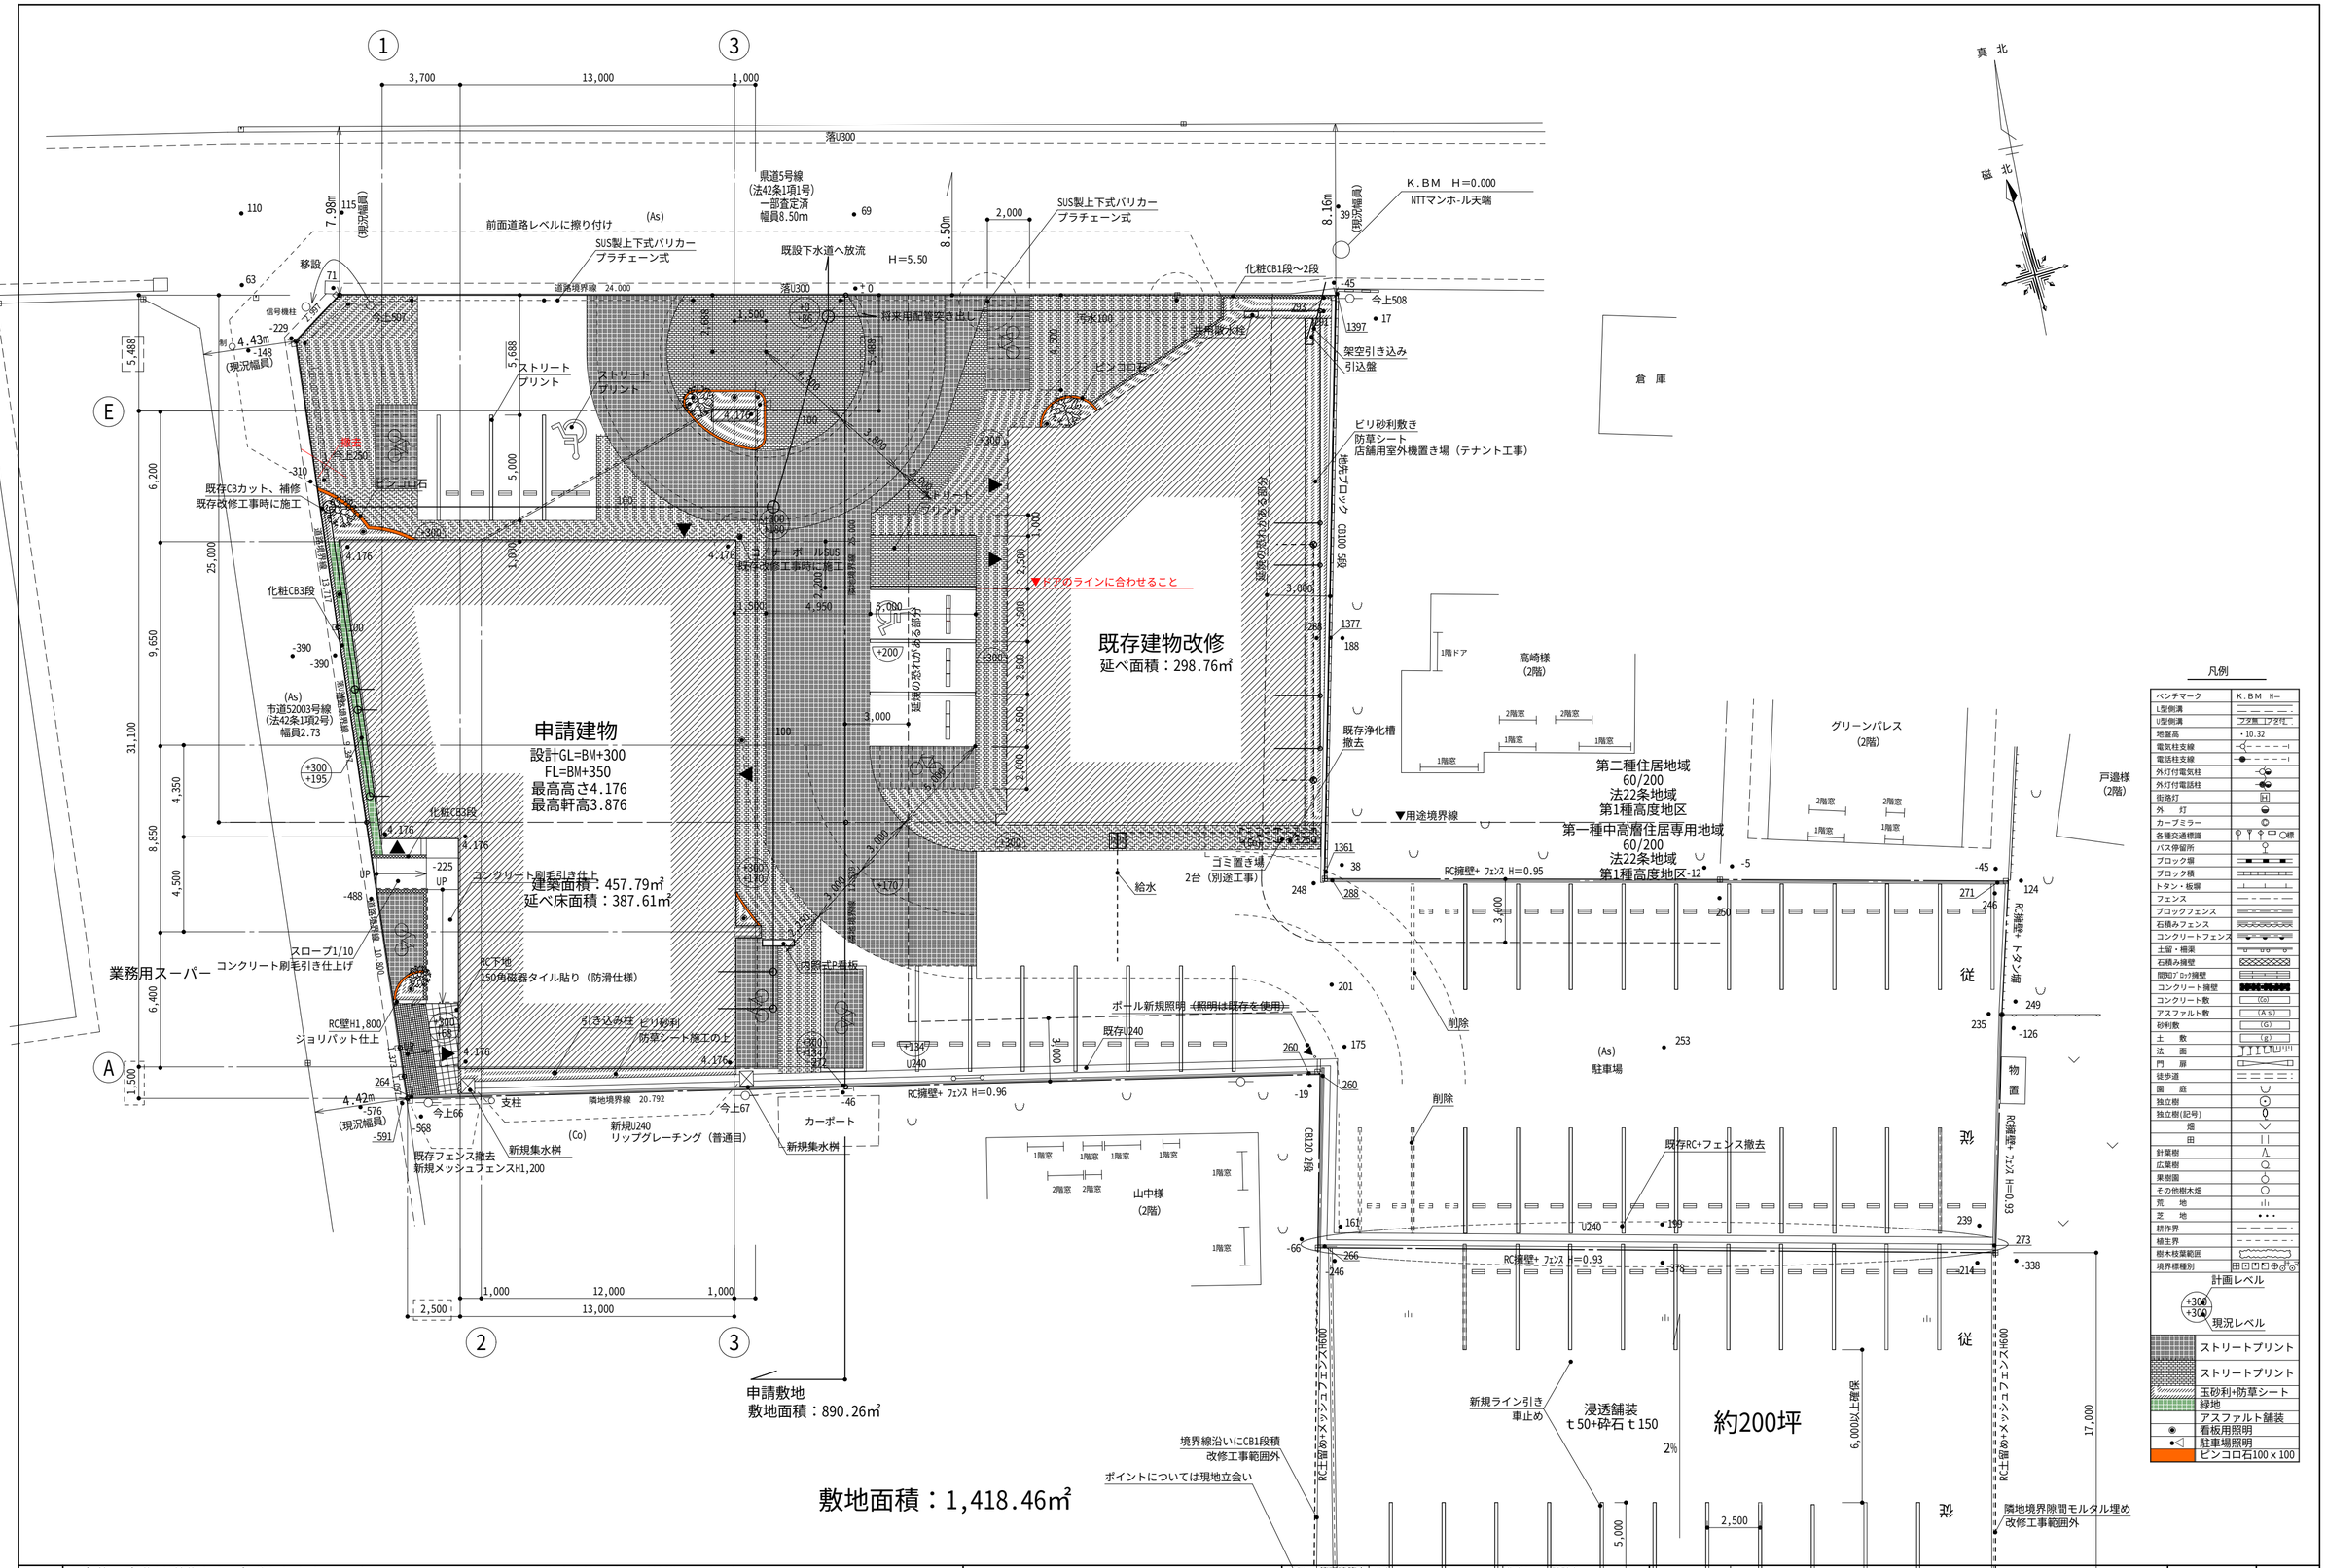

記事	
※方位の真北は磁北から6度ずらしたものです。	*2/26：既存建物改修範囲変更（外構廻り変更）
• 道路境界は査定済です。	*4/30：裏側駐車場レイアウト決定
• この図面は境界を確定させる為のものではありません。	
• 今回の測量は現地現況点での測量であり、査定図及び換地図等の寸法、面積と差異が生じています。	

平成22年10月12日

完成図

大和ハウス工業株式会社

柏支店一級建築士事務所

承認	管理建築士	照査	代表となる設計者 一級建築士 第233570号	工事名称	作成年月日	提出回数
	川端 滋		川端 滋		2010/07/05	投-0
その他の設計者 一級建築士	号	製図	製図	製図	縮尺	図面番号
		阿部晃久			1：200	A-03
図面名称	配置図（全体）					

様式NO. HAC－140C